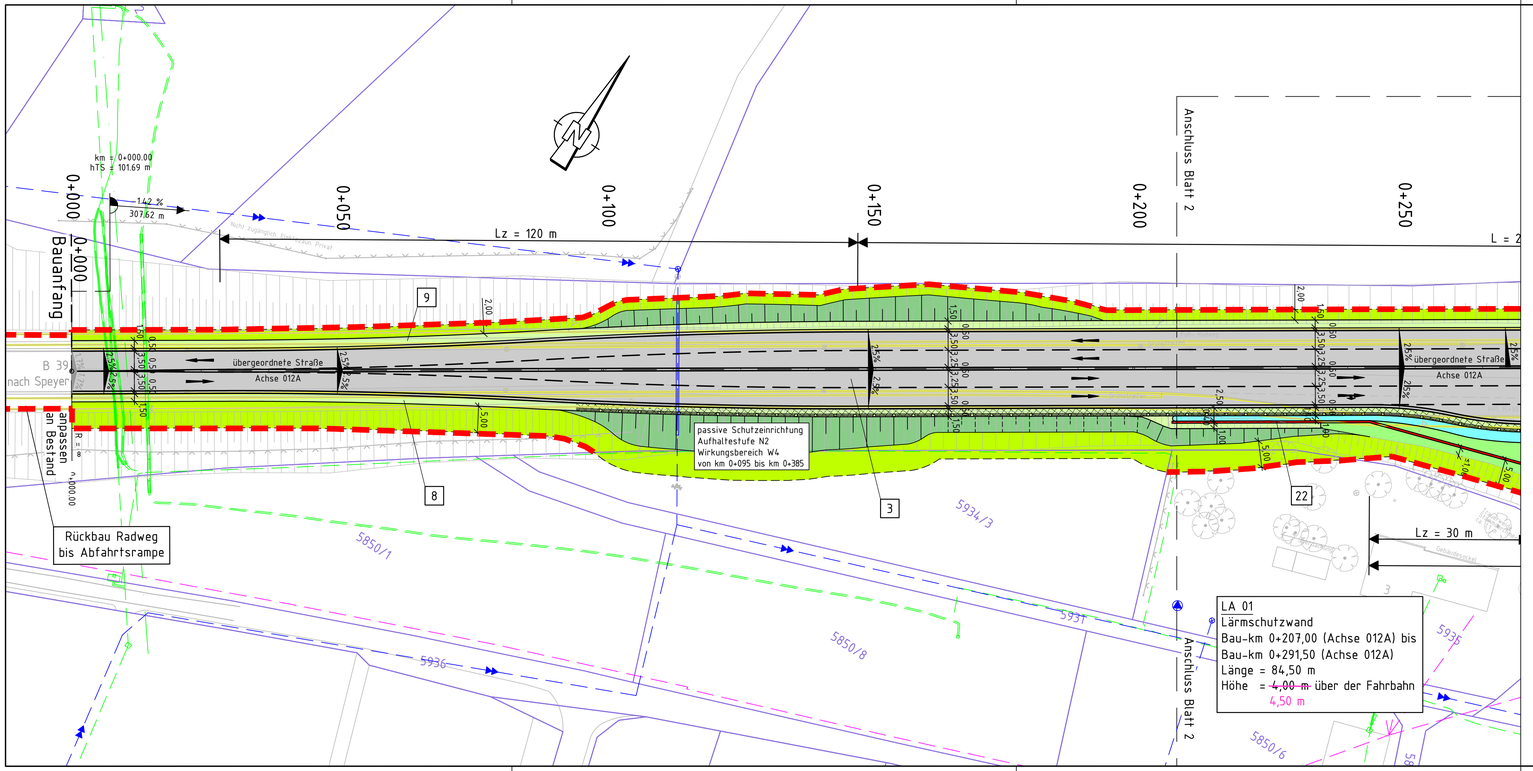

Zeichenerklärung

Bestand

- Bestand
- Kataster

Planung

- Planung
- Rückbau
- Dammböschung
- Bankett
- Fahrbahn mit Achse
- Bankett / Bankett standfest Geh- und Radweg Asphalt
- Wirtschaftsweg Asphalt
- Fahrbahnteiler / Insel
- Mulde
- Sichtschutzwall
- Grünfläche
- Arbeitsstreifen mit Baufeldgrenze
- Lärmschutzwand
- Schutzeinrichtung
- Baustellen-einrichtungsfläche

km = 0+307.62
hTS = 97.33 m
H = 23683 m
T = 85.00 m
f = 0.15 m

-1.42 % 307.62 m — -0.70 % 207.16 m

Neigungsbrechpunkt mit Angaben von: Ausrundungshalbmesser, Längsneigung und Abstand zum nächsten Neigungsbrechpunkt

Gradientenhochpunkt

Gradiententiefpunkt

Versorgungseinrichtungen

vorhanden

- Abwasser (Gemeinde Altlußheim)
- Strom (Netze BW)
- Hochspannung (Gemeinde Altlußheim)
- Fernmelde (Telekom)

Schutzgebiete/geschützte Biotope

- Vegetationsschutz

Regelungsverzeichnis

12 Nr. im Regelungsverzeichnis

1 2 3 4

Emch + Berger GmbH
Ingenieure und Planer Karlsruhe
76135 Karlsruhe
Lorenzstr. 34 Tel.: 0721 8208 - 0
http://www.emchundberger.de

Karlsruhe, den ~~06.10.2017~~ 01.07.2019

	Datum	Name
gezeichnet	07/2019	pam
geprüft	07/2019	hej
freigegeben	07/2019	wah

Straßenbauverwaltung Baden - Württemberg
Regierungspräsidium Karlsruhe

	Datum	Name
bearbeitet		

Nr.	Art der Änderung	Datum	Name
a	Änderungen im Zuge der Planfeststellung	01.07.2019	hej/pam

	von Netzknoten	nach Netzknoten	Station
Anfangsstation	661600 01	661600 02	~ 0 6 0 0
Endstation	661600 02	661600 03	~ 0 4 0 0

Lagesystem:	GK [X]	UTM [ ]	Stand Kataster:
Höhensystem:	NN [X]	NHN [ ]	Bestandsvermessung:

Feststellungsentwurf

Straßenbauverwaltung Baden - Württemberg

Straße: B 39 / L 722

Nächster Ort: Altlußheim

PROJIS-Nr.: —

PSP- Element: V.2210.B0039 .A07

Unterlage 5

Blatt-Nr. 1a

Lageplan

Maßstab: 1 : 500

B 39 / L 722
Knotenumbau beim Lußhof
Deckblatt a

Aufgestellt:	Geprüft:
Regierungspräsidium Karlsruhe Abt. 4 Straßenwesen und Verkehr Ref. 44 Straßenplanung Karlsruhe, den 01.07.2019 gez. M. Cooper	Regierungspräsidium Karlsruhe Abt. 4 Straßenwesen und Verkehr Ref. 44 Straßenplanung Karlsruhe, den 01.07.2019 gez. A. Speer

Geobasisdaten © Landesamt für Geoinformation und Landentwicklung Baden-Württemberg, www.lgl-bw.de, Az.: 2851.9-1/19

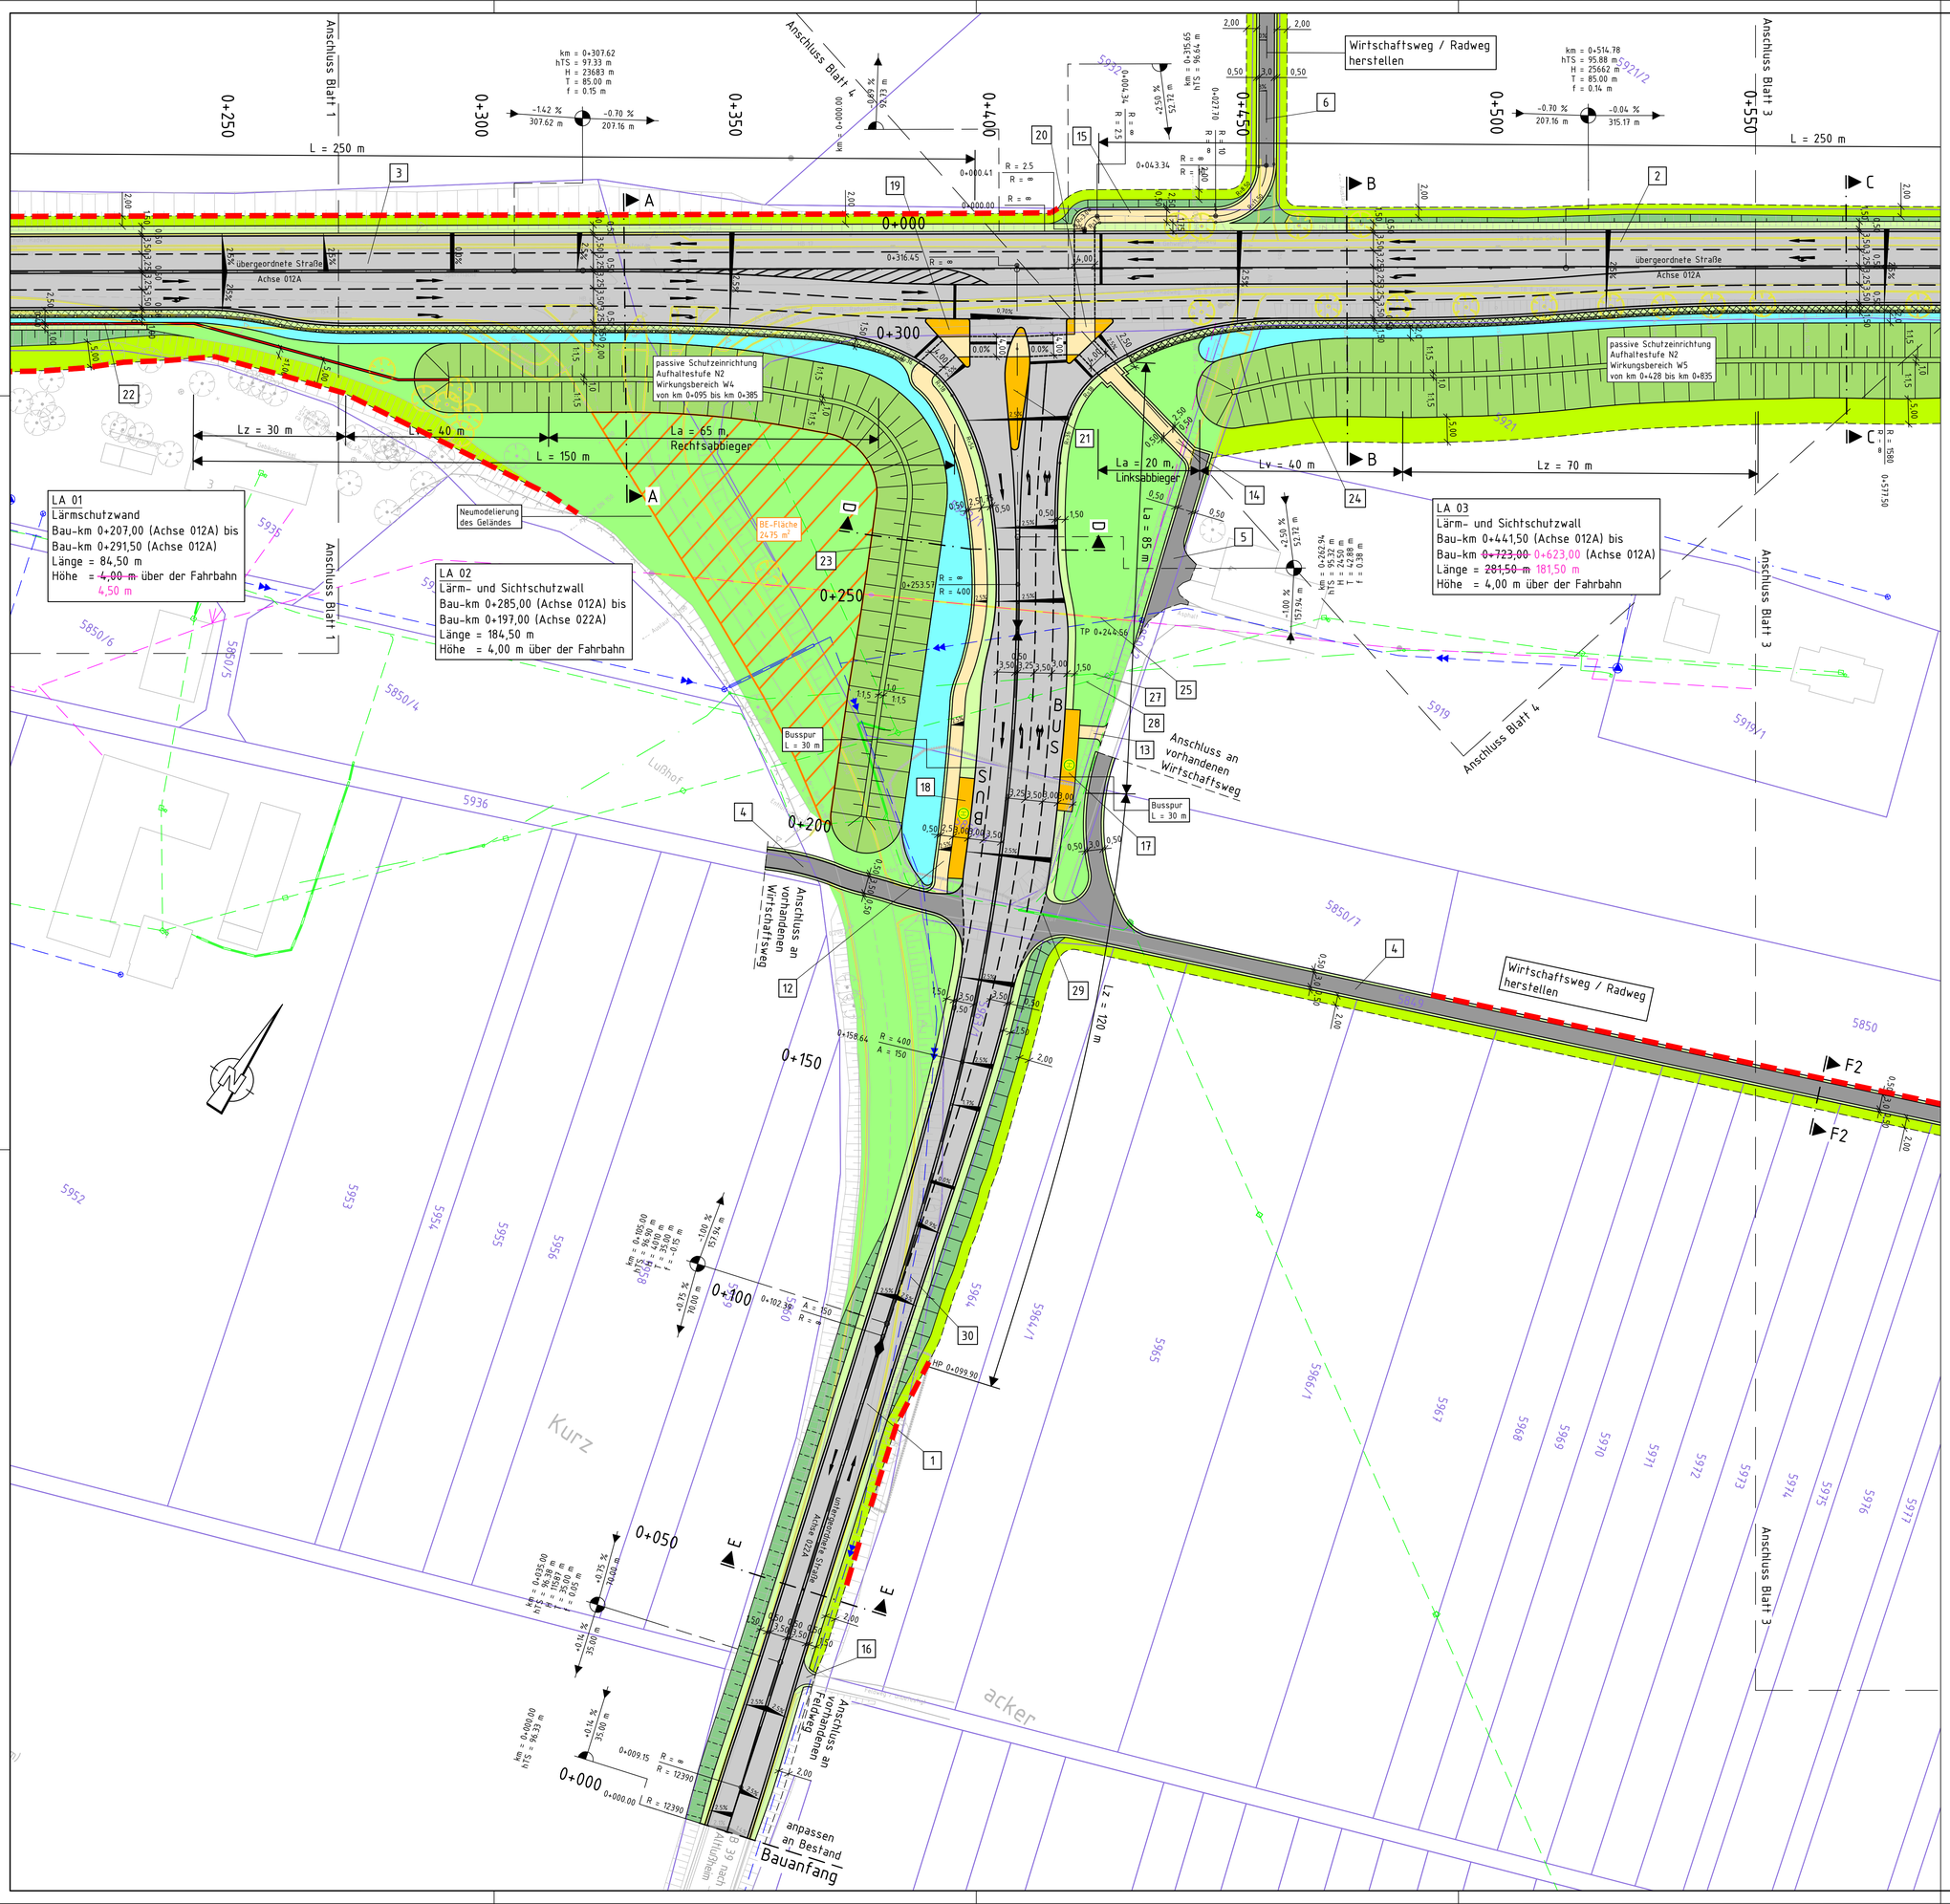

Zeichenerklärung

Bestand

- Bestand
- Kataster

Planung

- Planung
- Rückbau
- Dammböschung Bankett
- Fahrbahn mit Achse
- Bankett / Bankett standfest Geh- und Radweg Asphalt
- Wirtschaftsweg Asphalt
- Fahrbahnteiler / Insel
- Mulde
- Sichtschutzwall
- Grünfläche
- Arbeitsstreifen mit Baufeldgrenze
- Lärmschutzwand
- Schutzeinrichtung
- Baustellen-einrichtungsfläche

km = 0+307.62
hTS = 97.33 m
H = 23683 m
T = 85.00 m
f = 0.15 m
-1.42 % 307.62 m
-0.70 % 207.16 m
Neigungsbrechpunkt mit Angaben von: Ausrundungshalbmesser, Längsneigung und Abstand zum nächsten Neigungsbrechpunkt

- Gradientenhochpunkt
- Gradiententiefpunkt

Versorgungseinrichtungen

vorhanden

- Abwasser (Gemeinde Altlußheim)
- Strom (Netze BW)
- Hochspannung (Gemeinde Altlußheim)
- Fernmelde (Telekom)

Schutzgebiete/geschützte Biotope

- Vegetationsschutz

Regelungsverzeichnis

12 Nr. im Regelungsverzeichnis

1	2	3	4

Emch + Berger GmbH
Ingenieure und Planer Karlsruhe
76135 Karlsruhe
Lorenzstr. 34 Tel.: 0721 8208 - 0
http://www.emchundberger.de

Karlsruhe, den ~~06.10.2017~~ 01.07.2019

	Datum	Name
gezeichnet	07/2019	pam
geprüft	07/2019	hej
freigegeben	07/2019	wah

Straßenbauverwaltung Baden - Württemberg
Regierungspräsidium Karlsruhe

	Datum	Name
bearbeitet		

Nr.	Art der Änderung	Datum	Name
a	Änderungen im Zuge der Planfeststellung	01.07.2019	hej/pam

	von Netzknoten	nach Netzknoten	Station
Anfangsstation	661600 1	661600 2	~ 0+600
Endstation	661600 2	661600 3	~ 0+400

Lagesystem:	GK [X]	UTM [ ]	Stand Kataster:
Höhensystem:	NN [X]	NHN [ ]	Bestandsvermessung:

Feststellungsentwurf

Straßenbauverwaltung Baden - Württemberg	Unterlage 5
Straße: B 39 / L 722	Blatt-Nr. 2a
Nächster Ort: Altlußheim	Lageplan
PROJIS-Nr.: —	
PSP- Element: V.2210.B0039 .A07	Maßstab: 1 : 500

B 39 / L 722
Knotenumbau beim Lußhof
Deckblatt a

Aufgestellt:	Geprüft:
Regierungspräsidium Karlsruhe Abt. 4 Straßenwesen und Verkehr Ref. 44 Straßenplanung Karlsruhe, den 01.07.2019 gez. M. Cooper	Regierungspräsidium Karlsruhe Abt. 4 Straßenwesen und Verkehr Ref. 44 Straßenplanung Karlsruhe, den 01.07.2019 gez. A. Speer

Geobasisdaten © Landesamt für Geoinformation und Landentwicklung Baden-Württemberg, www.lgl-bw.de, Az.: 2851.9- 1/19

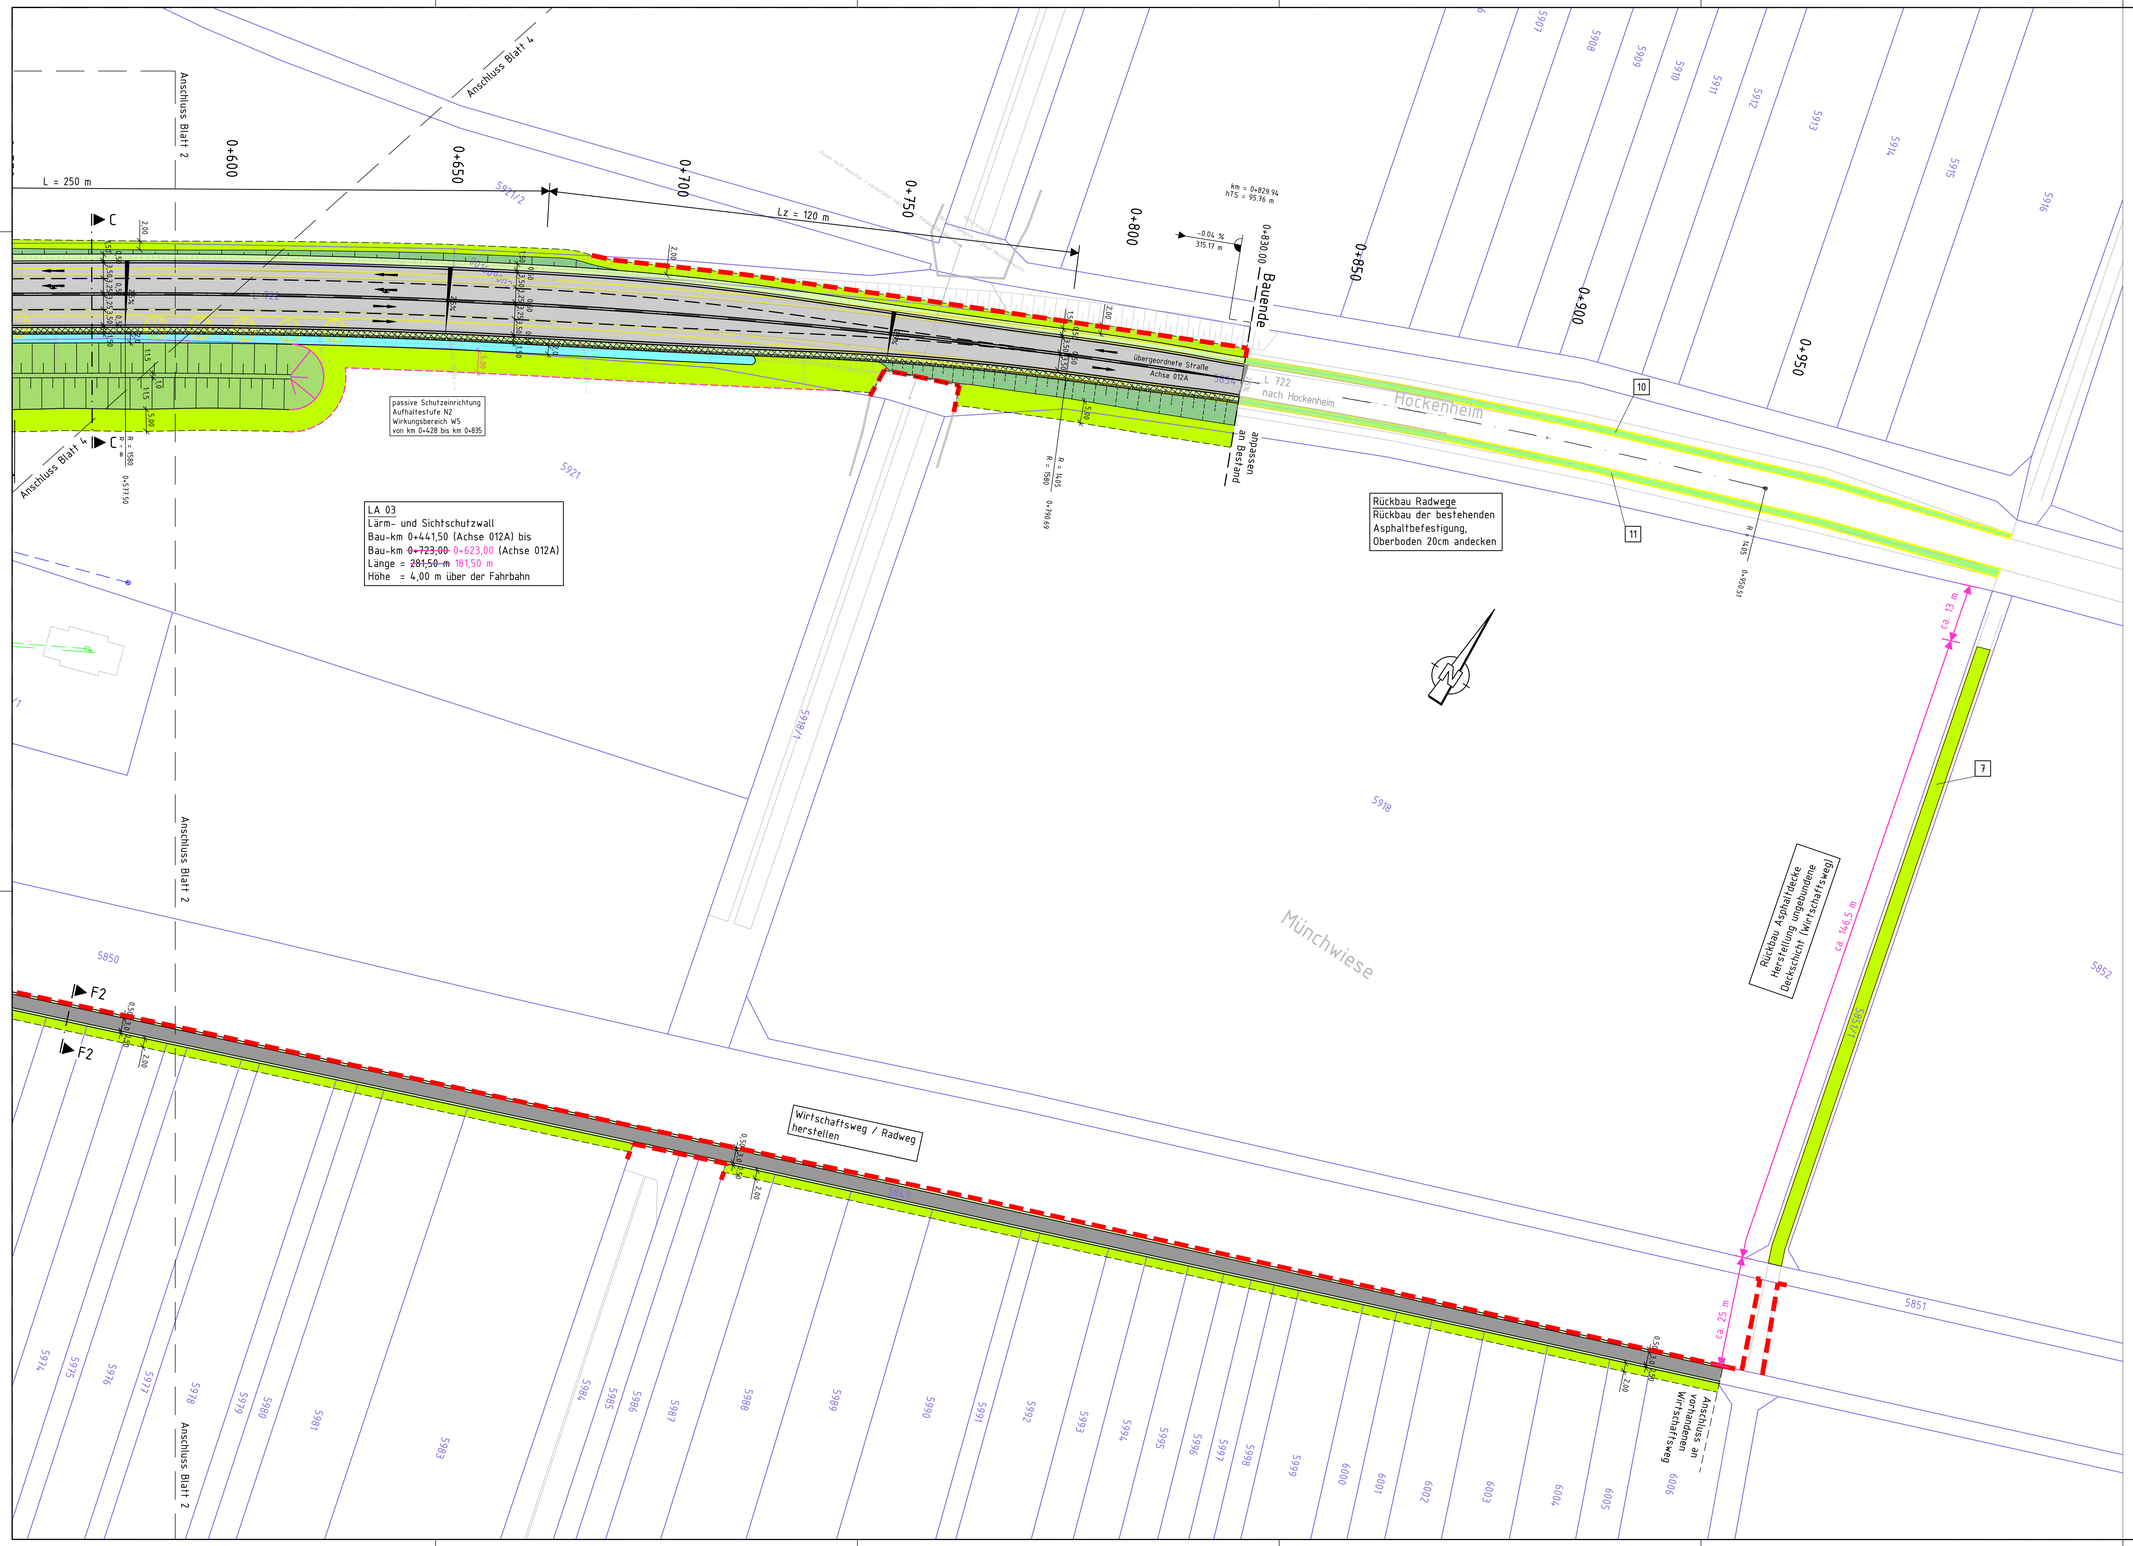

Zeichenerklärung

Bestand

- Bestand
- Kataster

Planung

- Planung
- Rückbau
- Dammböschung
- Bankett
- Fahrbahn mit Achse
- Bankett / Bankett standfest
- Geh- und Radweg Asphalt
- Wirtschaftsweg Asphalt
- Fahrbahnteiler / Insel
- Mulde
- Sichtschutzwall
- Grünfläche
- Arbeitsstreifen mit Baufeldgrenze
- Lärmschutzwand
- Schutzeinrichtung
- Baustellen-einrichtungsfläche

km = 0+307.62
hTS = 97.33 m
H = 23683 m
T = 85.00 m
f = 0.15 m
-1.42 % 307.62 m
-0.70 % 207.16 m

Neigungsbrechpunkt mit Angaben von: Ausrundungshalbmesser, Längsneigung und Abstand zum nächsten Neigungsbrechpunkt

Gradientenhochpunkt
Gradiententiefpunkt

Versorgungseinrichtungen

vorhanden

- Abwasser (Gemeinde Altlußheim)
- Strom (Netze BW)
- Hochspannung (Gemeinde Altlußheim)
- Fernmelde (Telekom)

Änderungen im Zuge der Planfeststellung

Schutzgebiete/geschützte Biotope

- Vegetationsschutz

Regelungsverzeichnis

12 Nr. im Regelungsverzeichnis

1 2 3 4

Emch + Berger GmbH
Ingenieure und Planer Karlsruhe
76135 Karlsruhe
Lorenzstr. 34 Tel.: 0721 8208 - 0
http://www.emchundberger.de

Karlsruhe, den ~~06.10.2017~~ 01.07.2019

	Datum	Name
gezeichnet	09/2017	pam
geprüft	09/2017	he
freigegeben	09/2017	wah

Straßenbauverwaltung Baden - Württemberg
Regierungspräsidium Karlsruhe

	Datum	Name
bearbeitet		

Nr.	Art der Änderung	Datum	Name
a	Änderungen im Zuge der Planfeststellung	01.07.2019	hej/pam

	von Netzknoten	nach Netzknoten	Station
Anfangsstation	6611600101	6611600102	~ 0+600
Endstation	6611600102	6611600103	~ 0+400

Lagesystem:	GK [X]	UTM [ ]	Stand Kataster:
Höhensystem:	NN [X]	NHN [ ]	Bestandsvermessung:

Feststellungsentwurf

Straßenbauverwaltung Baden - Württemberg	Unterlage 5
Straße: B 39 / L 722	Blatt-Nr. 3a
Nächster Ort: Altlußheim	Lageplan
PROJIS-Nr.: —	
PSP- Element: V.2210.B0039 .A07	Maßstab: 1 : 500

B 39 / L 722
Knotenumbau beim Lußhof
Deckblatt a

Aufgestellt:	Geprüft:
Regierungspräsidium Karlsruhe Abt. 4 Straßenwesen und Verkehr Ref. 44 Straßenplanung Karlsruhe, den 01.07.2019 gez. M. Cooper	Regierungspräsidium Karlsruhe Abt. 4 Straßenwesen und Verkehr Ref. 44 Straßenplanung Karlsruhe, den 01.07.2019 gez. A. Speer

Geobasisdaten © Landesamt für Geoinformation und Landentwicklung Baden-Württemberg, www.lgl-bw.de, Az.: 2851-9-1/19

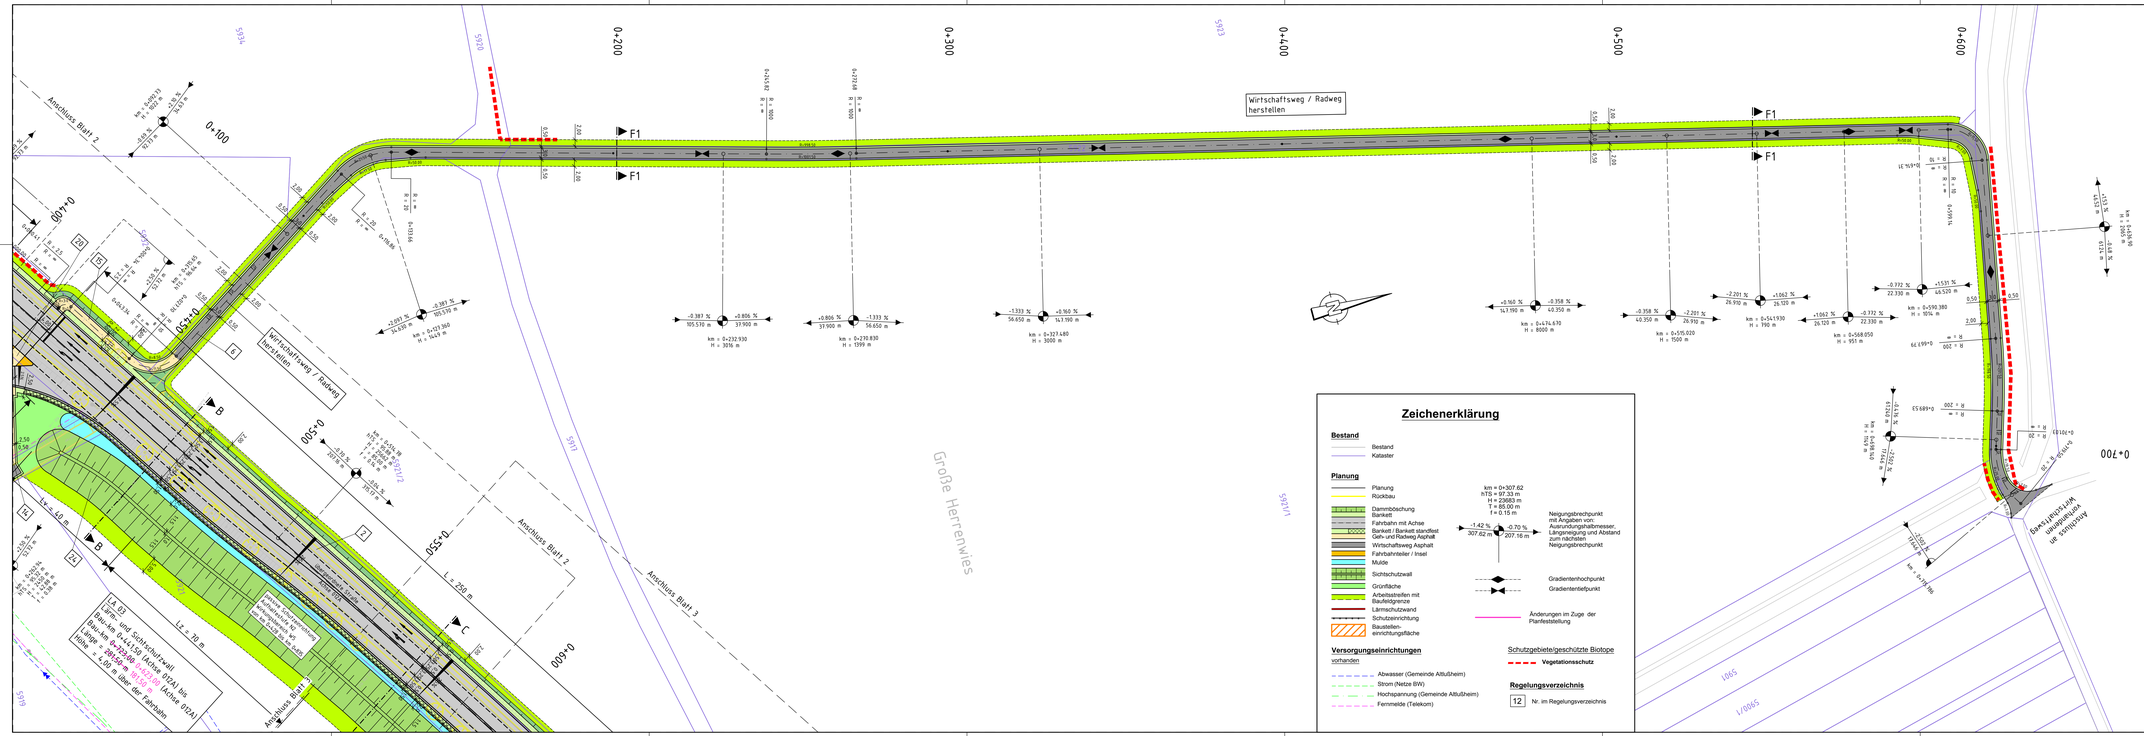
0+100
0+200
0+300
0+400
0+500
0+600
0+700
Anschluss Blatt 2
Anschluss Blatt 3
Wirtschaftsweg / Radweg herstellen
Große Herrenwies
L = 250 m
Ls = 70 m
1:n = 1:50 m
LA 03
Anschluss Blatt