
Regelquerschnitt C-C
übergeordnete Straße, L 722

M. = 1:50

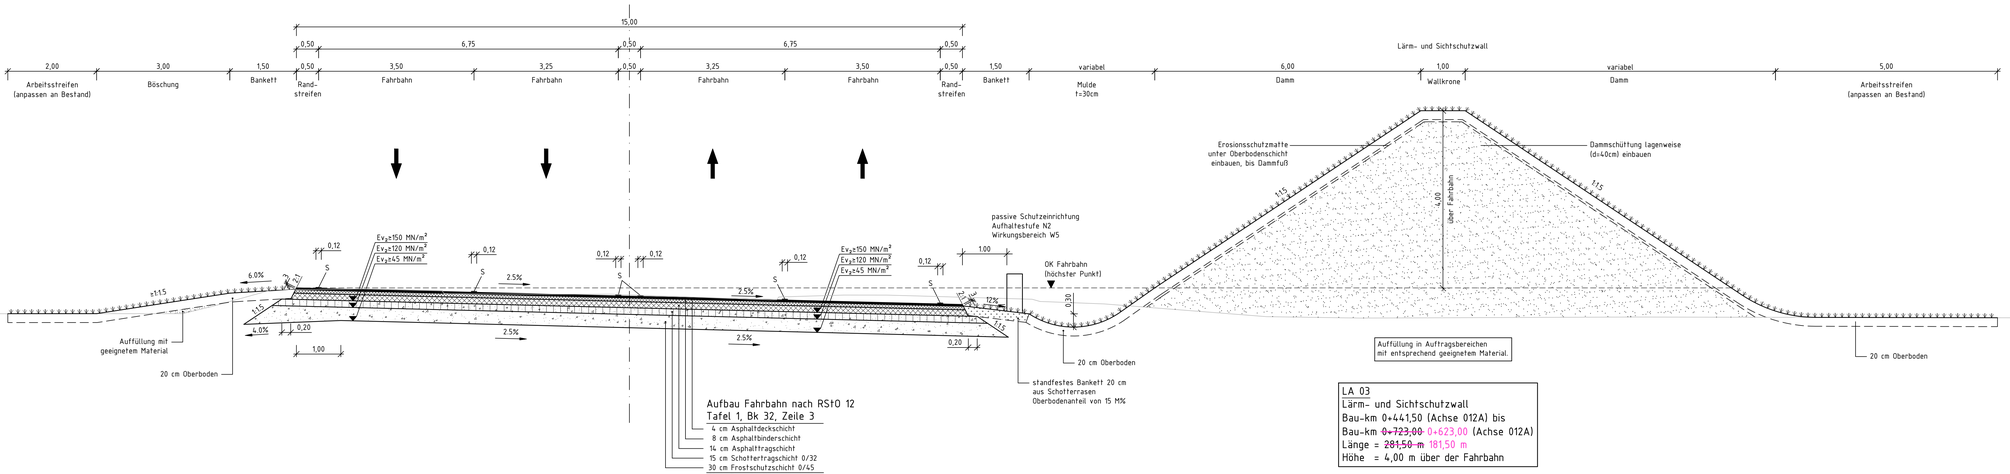

Aufbau Fahrbahn nach RStO 12
Tafel 1, Bk 32, Zeile 3

- 4 cm Asphaltdeckschicht
- 8 cm Asphaltbinderschicht
- 14 cm Asphalttragschicht
- 15 cm Schottertragschicht 0/32
- 30 cm Frostschutzschicht 0/45

71 cm Gesamtaufbau

LA 03
Lärm- und Sichtschutzwall
Bau-km 0+441,50 (Achse 012A) bis
Bau-km ~~0+723,00~~ 0+623,00 (Achse 012A)
Länge = ~~281,50 m~~ 181,50 m
Höhe = 4,00 m über der Fahrbahn

Erich + Berger	Erich + Berger GmbH Ingenieure und Planer Karlsruhe 76135 Karlsruhe Lorenzstr. 34 Tel.: 0721 8208 - 0 http://www.erichundberger.de Karlsruhe, den 01.07.2019 / 06.10.2017		Datum	Name
		gezeichnet	09/2017	pam
		geprüft	09/2017	coe
		freigegeben	09/2017	wah

Straßenbauverwaltung Baden - Württemberg Regierungspräsidium Karlsruhe		Datum	Name
	bearbeitet		

Nr.	Art der Änderung	Datum	Name
a	Änderungen im Zuge der Planfeststellung	01.07.2019	hej/pam

	von Netzknoten	nach Netzknoten	Station
Anfangsstation	661600 1	661600 2	~ 0 6 0 0
Endstation	661600 2	661600 3	~ 0 4 0 0

Lagesystem:	GK [X]	UTM [ ]	Stand Kataster:
Höhensystem:	NN [X]	NHN [ ]	Bestandsvermessung:

Feststellungsentwurf

Straßenbauverwaltung Baden - Württemberg	Unterlage 14.1
Straße: B 39 / L 722	Blatt-Nr: 3 a
Nächster Ort: Altlußheim	Regelquerschnitt C-C übergeordnete Straße, L 722
PROJIS-Nr.: —	
PSP- Element: V.2210.B0039 .A07	Maßstab: 1 : 50

B 39 / L 722
Knotenumbau beim Lußhof
Deckblatt a

Aufgestellt:	Geprüft:
Regierungspräsidium Karlsruhe Abt. 4 Straßenwesen und Verkehr Ref. 44 Straßenplanung Karlsruhe, den 01.07.2019 gez. M. Cooper	Regierungspräsidium Karlsruhe Abt. 4 Straßenwesen und Verkehr Ref. 44 Straßenplanung Karlsruhe, den 01.07.2019 gez. A. Speer

Geobasisdaten © Landesamt für Geoinformation und Landentwicklung Baden-Württemberg, www.lgl-bw.de, Az.: 2851.9-1/19